

GK.6630.192.2014.DW

Police, dnia 2014-04-09

**OPINIA NR 192/14**  
**uzgodnienia dokumentacji projektowej**

Przedmiot uzgodnienia: sieć wodociągowa  
Położenie: Siadło Dolne, gmina Kołbaskowo, działki nr 34, 36/4, 36/6, 36/7, 38/2, 76/2  
Inwestor: Gmina Kołbaskowo  
Adres: 72-001 Kołbaskowo 106  
Zlecenie z dnia: 2012-03-04  
Data wpł. zlecenia do ZUDP: 2012-03-04

Na podstawie art. 28 ust. 1 ustawy z dnia 17 maja 1989 r. Prawo geodezyjne i kartograficzne (tekst jednolity Dz. U. z 2010 r. Nr 193, poz. 1287) oraz § 11 ust. 1 rozporządzenia Ministra Rozwoju Regionalnego i Budownictwa z dnia 2 kwietnia 2001 r. w sprawie geodezyjnej ewidencji sieci uzbrojenia terenu oraz zespołów uzgadniania dokumentacji projektowej (Dz. U. z 2001 r. Nr 38, poz. 455) opiniuję pozytywnie projekt usytuowania sieci uzbrojenia terenu w zakresie wskazanym powyżej.

Uzgodniono na podstawie przedłożonej w ZUDP Decyzji Nr 2/14 o ustaleniu lokalizacji inwestycji celu publicznego z dnia 28 stycznia 2014 r. znak GN.6730.162.2013.

Konsultanci ZUDP, przedstawiciele branż, zaopiniowali projekt z następującymi uwagami:

- I. ENEA Operator Sp. z o.o., Rejon Energetyczny Szczecin – uzgodniono z uwagami:
  1. Zbliżenia, skrzyżowania z sieciami energetycznymi zabezpieczyć i wykonać zgodnie z obowiązującymi normami PN-76/E-05125 i PN-E-05100-1/98.
  2. Przy zbliżeniu, kolizji z kablami energetycznymi, prace ziemne prowadzić ręcznie z zachowaniem dużej ostrożności – kable zabezpieczyć zgodnie z PN-76/E-05125.
  3. Przed rozpoczęciem prac należy ponownie sprawdzić w Rejonie Szczecin aktualny przebieg sieci energetycznych będących w zarządzie ENEA Operator Sp. z o.o., następnie wykonać przekopy próbne w celu ustalenia zgodności przebiegu sieci naniesionych na mapach ze stanem faktycznym.
  4. Na 3 dni przed rozpoczęciem prac ziemnych należy zawiadomić RE Szczecin.
  5. Uzgodniono w zakresie sieci energetycznych do 15 kV włącznie.
  6. W przypadku, gdy na obszarze objętym opracowaniem występują sieci o napięciu wyższym niż 15 kV, należy uzgodnić plansze koordynacyjną z odpowiednimi instytucjami zarządzającymi tymi sieciami.
  7. W przypadku zmiany przeznaczenia terenów, przez które przebiegają istniejące linie napowietrzne 0,4 kV i 15 kV, należy dostosować obostrzenia ww. linii zgodnie z normą PN-E-05100-1/98 do nowego układu funkcjonalnego terenu.
- II. Polska Spółka Gazownictwa Sp. z o.o., Oddział w Poznaniu, Zakład w Szczecinie – uzgodniono z uwagami:
  1. Skrzyżowanie z siecią gazową wykonać zgodnie z Rozporządzeniem Ministra Gospodarki z dnia 26.04.2013 r. w sprawie warunków technicznych jakim powinny odpowiadać sieci gazowe i ich usytuowanie (Dz. U. z 2013 r., poz. 640). Roboty ziemne w strefach kontrolowanych istniejącej sieci gazowej prowadzić ręcznie z zachowaniem ostrożności.


Pozostali konsultanci biorący udział w posiedzeniach zespołu zaopiniowali projekt bez uwag.


W ustalonym przez przewodniczącego terminie posiedzenia zespołu nie wzięły udziału przedstawiciele Telekomunikacji Polskiej SA.

Projekt uzgadnia się pod warunkiem indywidualnego uzyskania uzgodnienia z zarządcą działek drogowych nr 34, 36/6, 36/7, 38/2 (Starostwo Powiatowe w Policach, Wydział Komunikacji, Transportu i Dróg, ul. Tanowska 8).

W przypadku kolizji projektowanej sieci z istniejącym drzewostanem zgodę na wycinkę drzew uzyskać od właściwego organu.

Niniejsza opinia w sprawie uzgodnienia usytuowania projektowanych sieci jest ważna przez 3 lata od dnia wydania.

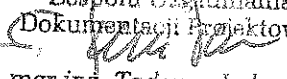**PRZEWODNICZĄCY**  
Zespołu Uzgadniania  
Dokumentacji Projektowej  
  
mgr inż. Tadeusz Łukasiuk

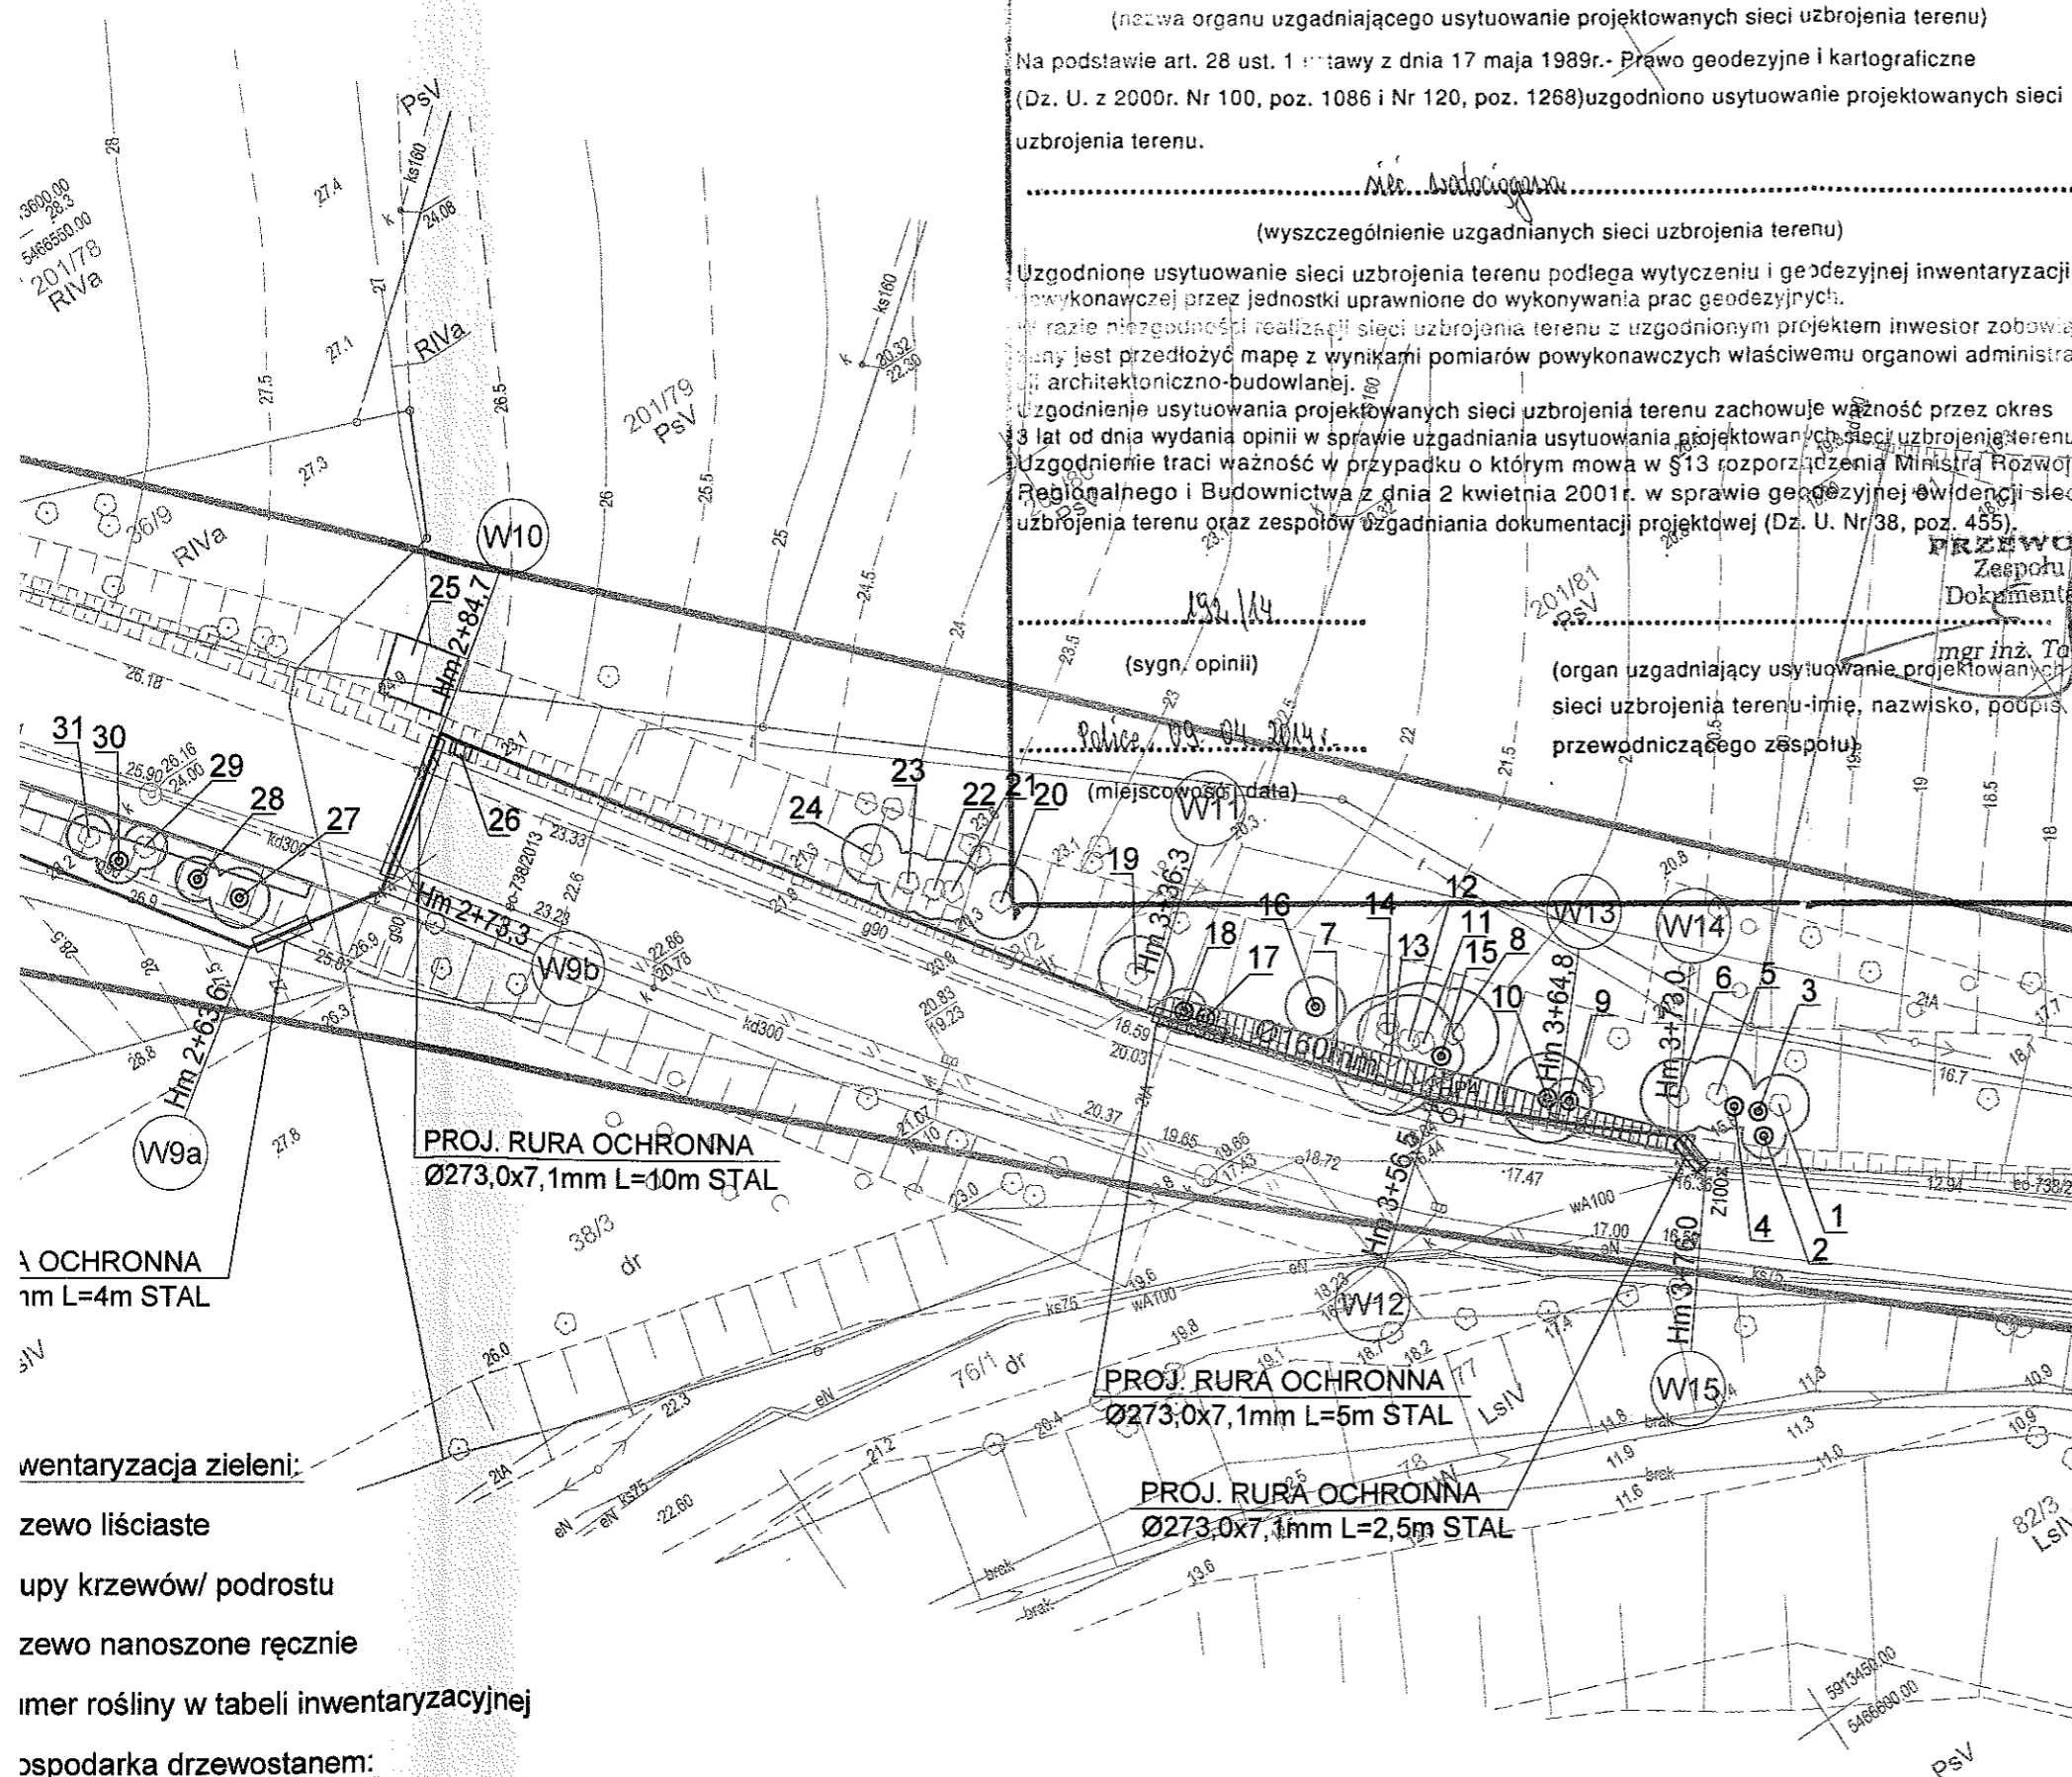

- inwentaryzacja zieleni:
- zewo liściaste
  - upy krzewów/ podrostu
  - zewo nanoszone ręcznie
  - imer rośliny w tabeli inwentaryzacyjnej
  - ospodarka drzewostanem:
  - upy krzewów/podrostu do usunięcia

STAROSTA POWIATU POLICKIEGO  
ZESPÓŁ UZGADNIANIA DOKUMENTACJI PROJEKTOWEJ

(nazwa organu uzgadniającego usytuowanie projektowanych sieci uzbrojenia terenu)  
Na podstawie art. 28 ust. 1 ustawy z dnia 17 maja 1989r.- Prawo geodezyjne i kartograficzne  
(Dz. U. z 2000r. Nr 100, poz. 1086 i Nr 120, poz. 1268)uzgodniono usytuowanie projektowanych sieci  
uzbrojenia terenu.

(wyszczególnienie uzgadnianych sieci uzbrojenia terenu)  
Uzgodnione usytuowanie sieci uzbrojenia terenu podlega wytyczeniu i geodezyjnej inwentaryzacji  
wykonawczej przez jednostki uprawnione do wykonywania prac geodezyjnych.  
W razie niezgodności realizacji sieci uzbrojenia terenu z uzgodnionym projektem inwestor zobowią-  
ny jest przedłożyć mapę z wynikami pomiarów powykonawczych właściwemu organowi administra-  
cji architektoniczno-budowlanej.  
Uzgodnienie usytuowania projektowanych sieci uzbrojenia terenu zachowuje ważność przez okres  
3 lat od dnia wydania opinii w sprawie uzgadniania usytuowania projektowanych sieci uzbrojenia terenu.  
Uzgodnienie traci ważność w przypadku o którym mowa w §13 rozporządzenia Ministra Rozwoju  
Regionalnego i Budownictwa z dnia 2 kwietnia 2001r. w sprawie geodezyjnej ewidencji sieci  
uzbrojenia terenu oraz zespołów uzgadniania dokumentacji projektowej (Dz. U. Nr 38, poz. 455).

(sygn. opinii)  
(organ uzgadniający usytuowanie projektowanych  
sieci uzbrojenia terenu-imię, nazwisko, podpis  
przewodniczącego zespołu)

- OZNACZENIA:**
- Ø160mm PROJEKTOWANY ODCINEK PRZEBUDOWYWANEJ SIECI WODOCIĄGOWEJ
  - PROJEKTOWANA ZASUWA NA WODOCIĄGU
  - PROJEKTOWANY HYDRANT P. POŻ. NADZIEMNY
  - GRANICA DZIAŁKI
  - ISTNIEJĄCA SIEĆ DO WYŁĄCZENIA Z EKSPLOATACJI

PRZEWODNICZĄCY  
Zespołu Uzgadniania  
Dokumentacji Projektowej  
mgr inż. Tomasz Łukasiuk

	nazwa inwestora:		GMINA KOŁBASKOWO	
			72-001 KOŁBASKOWO 106	
	adres inwestycji:		GMINA KOŁBASKOWO: M.PRZECŁAW, M.WARZYMICE	

GŁÓWNY PROJEKTANT			
projektant:	mgr inż. DARIUSZ SKUZA	583/Sz/94	
branża: SIECI WOD.-KAN.			
projektant:	mgr inż. MONIKA POTOMSKA	ZAP/0071/POOS/08	
opracował:	mgr inż. MACIEJ NOWAK		
sprawdzający:	mgr inż. ZBIGNIEW WOŹNIAK	282/Sz/83	

nazwa inwestycji:			
PRZEBUDOWA SIECI WODOCIĄGOWEJ W M. SIADŁO DOLNE			
nazwa opracowania:			
PROJEKT BUDOWLANY			
nazwa rysunku:			
PLAN SYTUACYJNY			
numery działek:			
Obręb Siadło Dolne: 34, 36/4, 36/6, 36/7, 38/2, 76/2			
Biuro Projektów "INBUD" Rok założenia 1991 ul. Dąbrowskiego 1a; 70-100 Szczecin tel./fax +48 (091) 465 33 95		nr umowy / oprac: P-706/2014 stadium oprac: PROJEKT BUDOWLANY data oprac: STYCZEŃ 2014r.	skala: 1:500 rysunek nr: 1